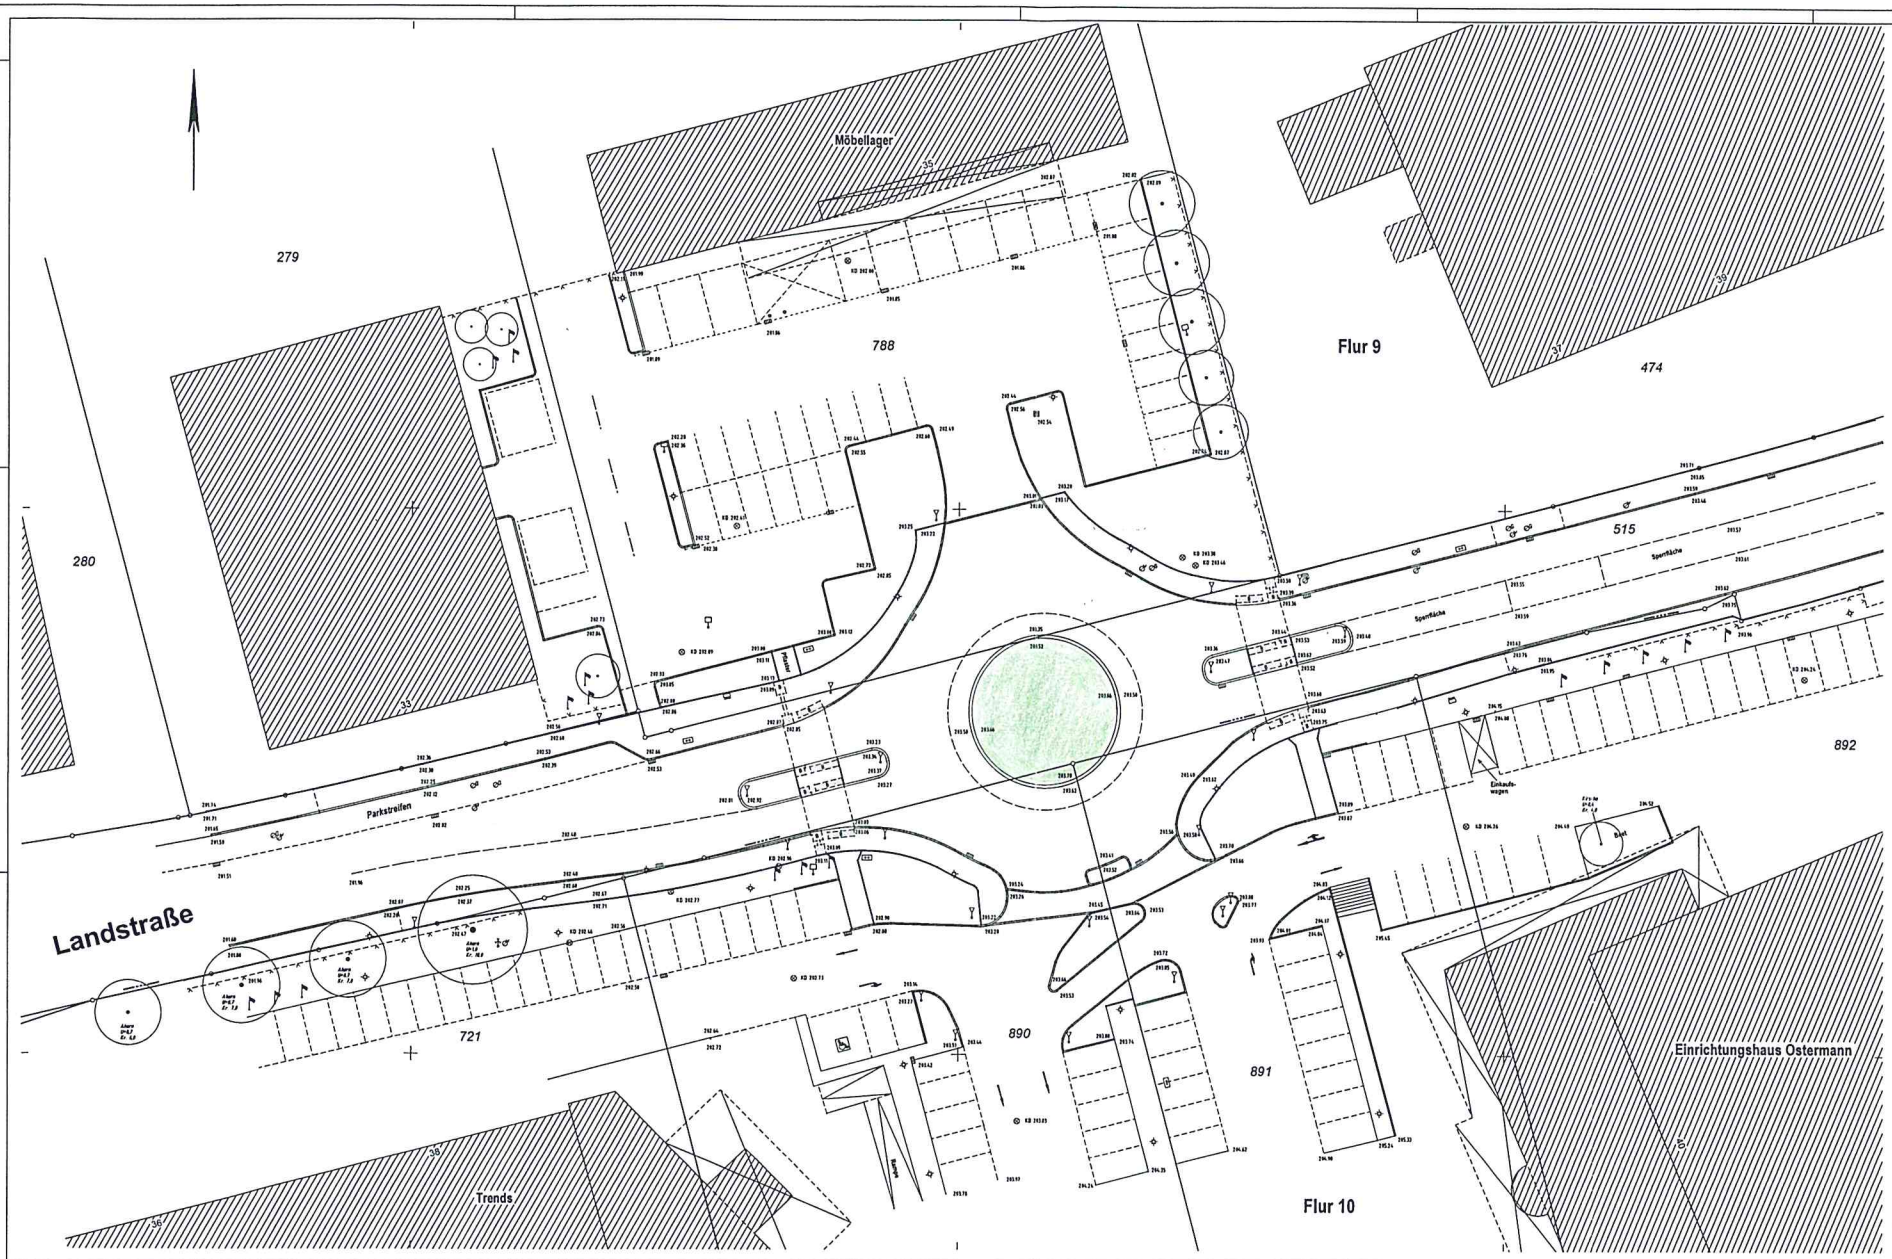


Bezeichnung

# BESTANDSPLAN

Maßstab : 1:250

Lage

Gemarkung : Haan Flur : 9

Straße : Landstraße 36 - 40

Projekt

Anbindung des Möbelhauses Oster

Bauherr/Erschließungsträger

Ostermann Immobilien GmbH & Co. KG
Fredi - Ostermann - Straße 1
58454 Witten

Anmerkungen :

B = Taktiles Bodenleitsystem

Zeichenerklärung

KD Kanaldeckel, KS Kanalsenke, KE Kanalschacht, KA Kanalablauf, n.m. nicht meßbar, Schacht, Pfeifkasten, Gasschieber, Wasserschieber, Hydrant, Kabelkasten, Kabelschacht, Laterne, Kinderspielplatz, Holzmast, Betonmast, Stahlmast, Ampel, Verkehrsz., Hinweistafel, Haltestelle

OKFF = Oberk. Fußboden EG XG = Ausgebautes Obergeschoß

Höhenanschluss: Die Höhen beziehen auf Kampheide

GG: Haan / Kreisverkehr – System: ETRS 89

Planverfasser
Öff. best. Verm.-Ing.
DIPL.-ING. CH. SOMMERHOFF
OLPKETALSTRAßE 14
44229 DORTMUND-KIRCHHÖRDE
e-mail: info@messpunkt.biz
TEL. 0231 / 73 00 01
FAX 0231 / 73 02 05